


SCHNITT A-A

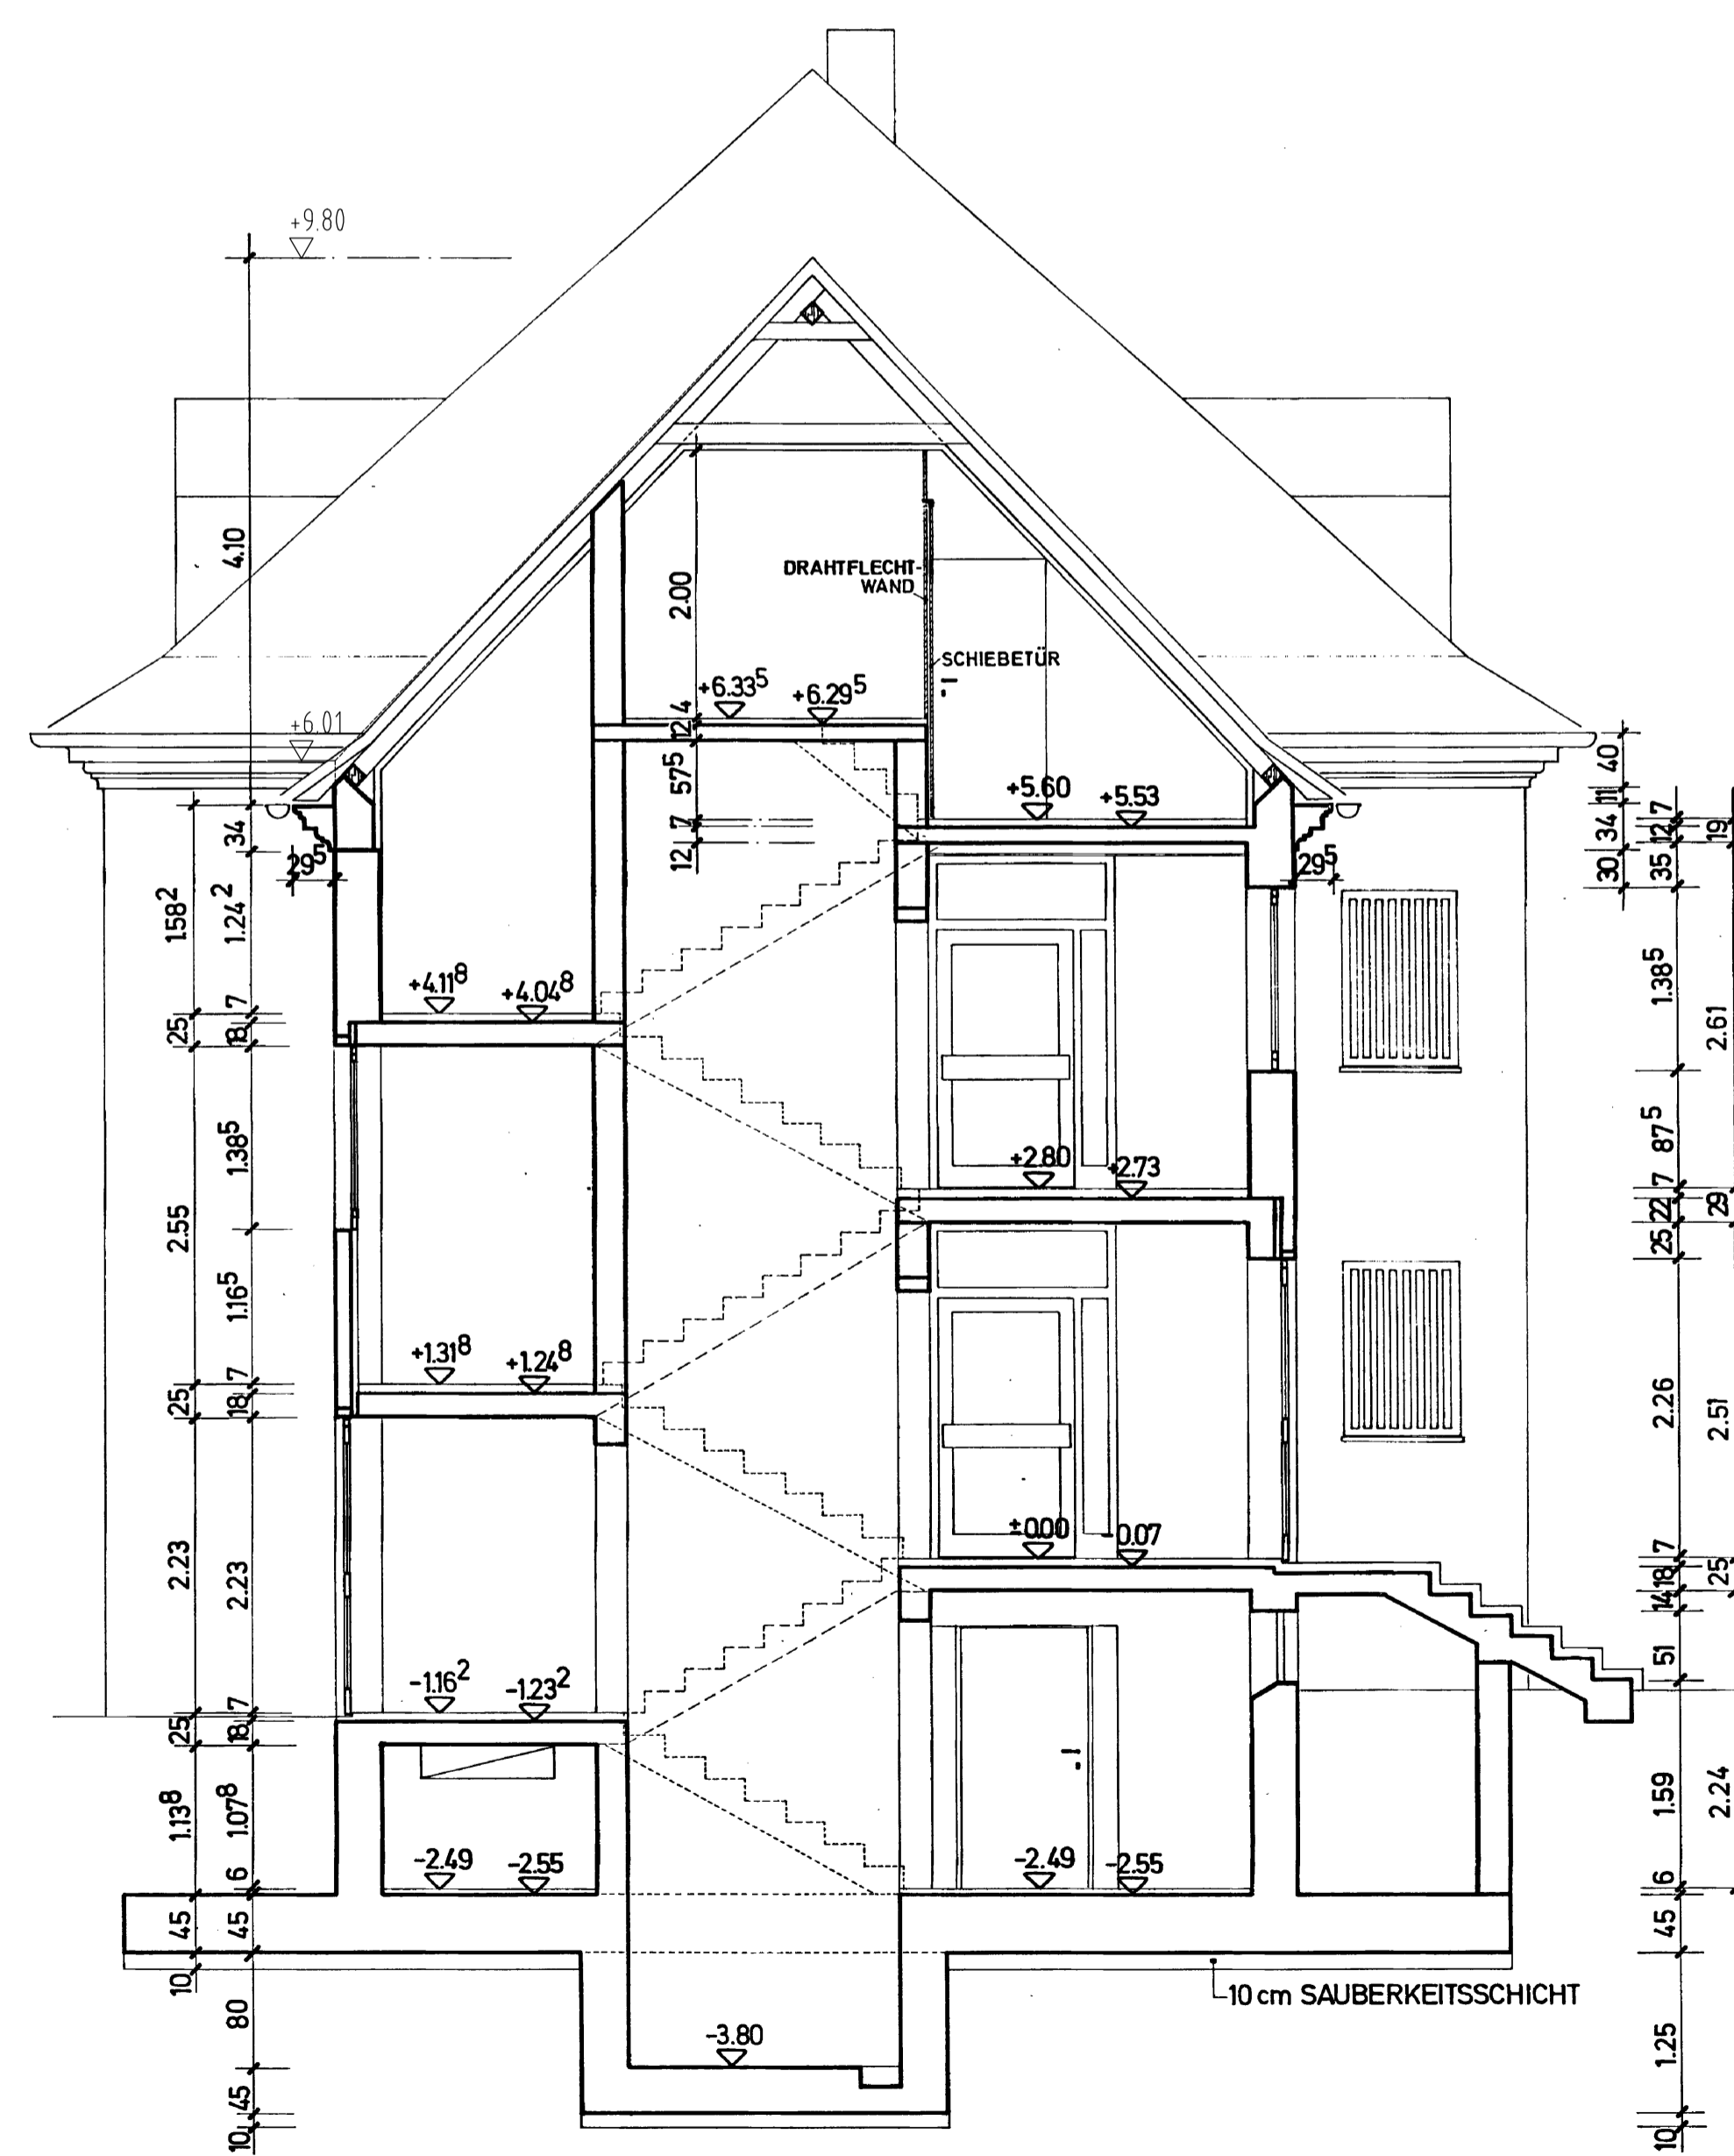

SCHNITT B-B

BESTANDSPLAN

A 05

PLANNR./INDEX

FREISTAAT BAYERN
STAATLICHES BAUAMT SCHWEINFURT



MAINBERGER STRASSE 14, 97422 SCHWEINFURT, TEL. 09721/203-0, FAX. 09721/203-400, E-MAIL: poststelle@stbaww.bayern.de

STAATSBAD BAD BOCKLET
GEORG-SCHÖPPNER-SANATORIUM

GEB.-NR. 13570-08

SCHNITTE A-A, B-B
Bestandsplan vom 15.03.1976

P7

M 1:50

MASS-NR.	KAP./TITEL	GEZ.VON	GEZ. AM	STAND	PLOT.DATUM	SONSTIGES
000000000	000000000			00.00.00	19.06.12	L1

DATEI: W:\Hochbau\CAD\13_Alf\PlanView\13570_08\Bock_Kurgartenbereich\13570_08_SchoppnerSanP7_Best-Plan\

P7_13570-08_A05_SC

DATEIPFAD/SPEICHERORT